




PLAN BY

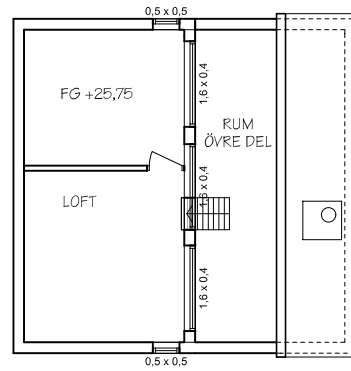


PLAN LOFT

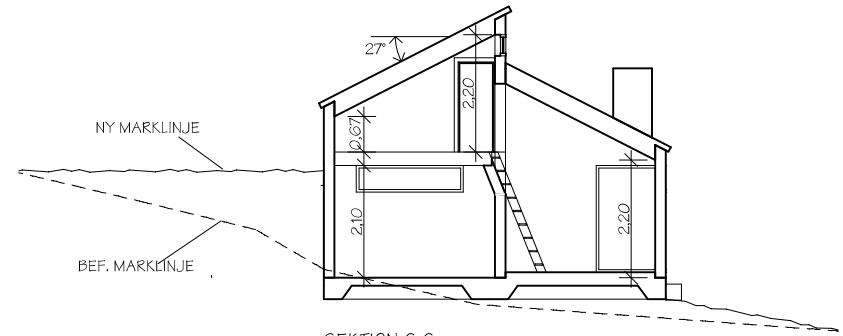


SEKTION C-C

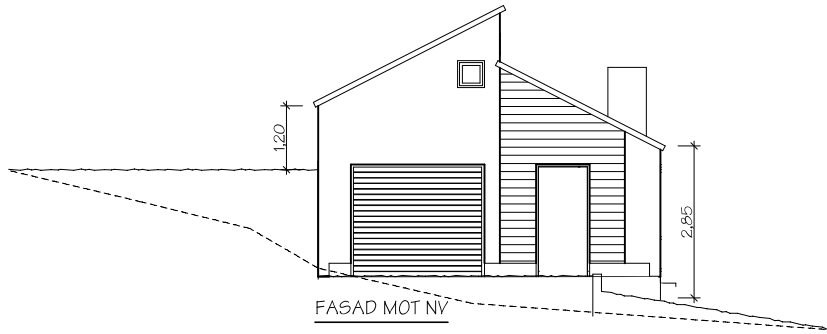


FASAD MOT NV

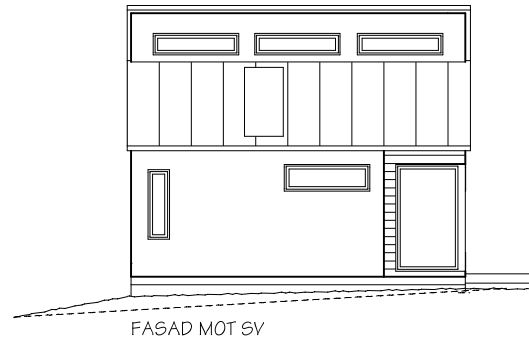

FASAD MOT SV

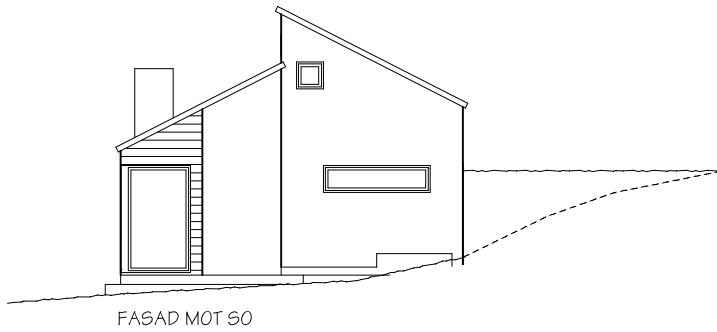

FASAD MOT SO

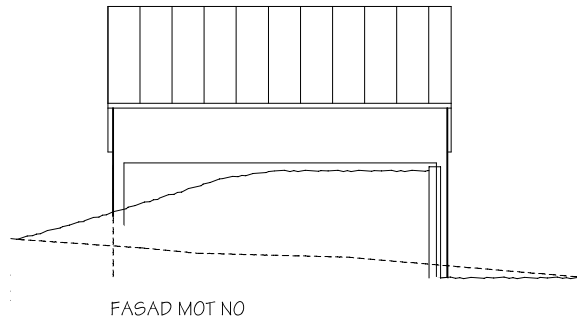

FASAD MOT NO

STUDIO
HELGE
ARKITEKTUR & DESIGN
LILLÅNGSVÄGEN 31, 131 41 NACKA
MAIL: LG.SONNERBO@STUDIOHELGE.SE
TELEFON: 08/64212 80

RELATIONSHANDLING

LÄNNERSTA 1:275
NACKA KOMMUN
HÄLSINGEVÄGEN 1 SALTSJÖ-BO
NYBYGGNAD AV
GARAGE/GÄSTHUS SK. 1:100

11123 LG SÖNNERBO