



FÖRKLARINGAR

Alla mått i millimeter om ej annat anges.
Gavfarnas panel av vilmälad stående spont.
Längsidor av stående panel.


HÄNVISNINGAR

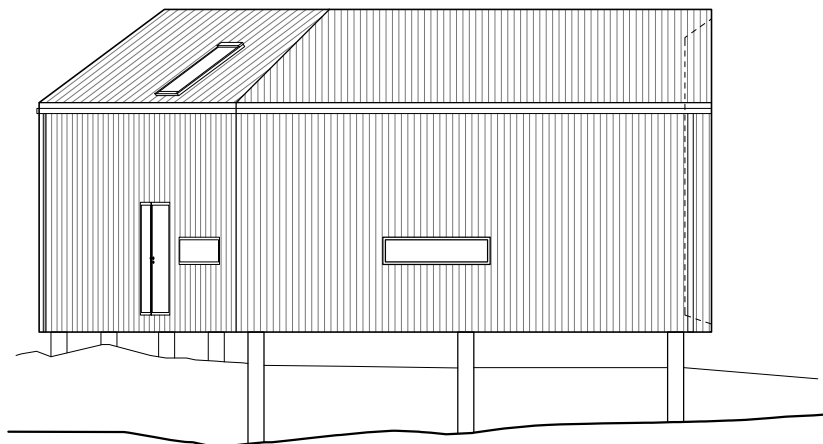


FASAD MOT NORDOST

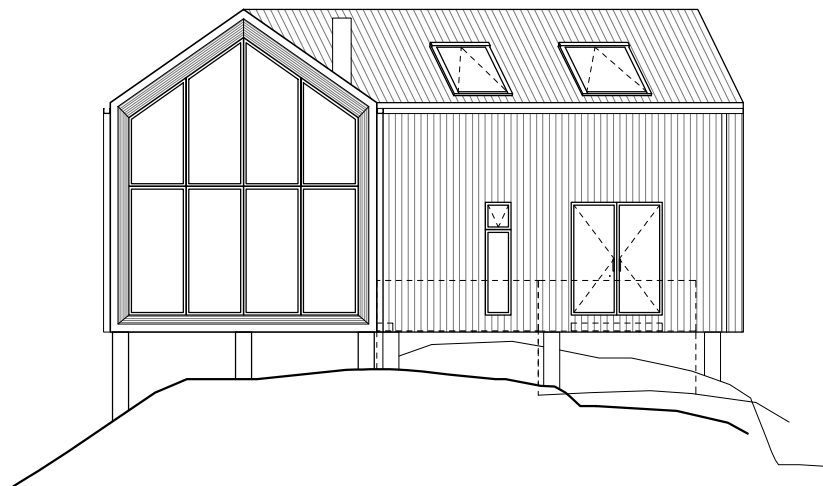


FASAD MOT NORDVÄST

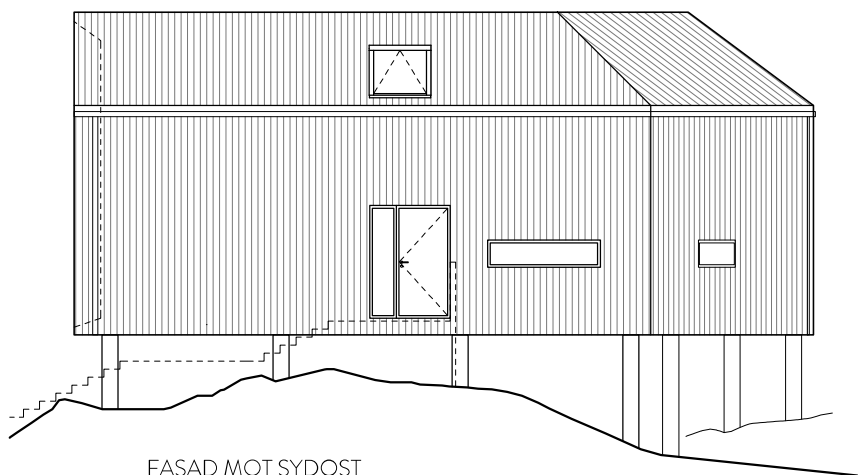

FASAD MOT SYDOST

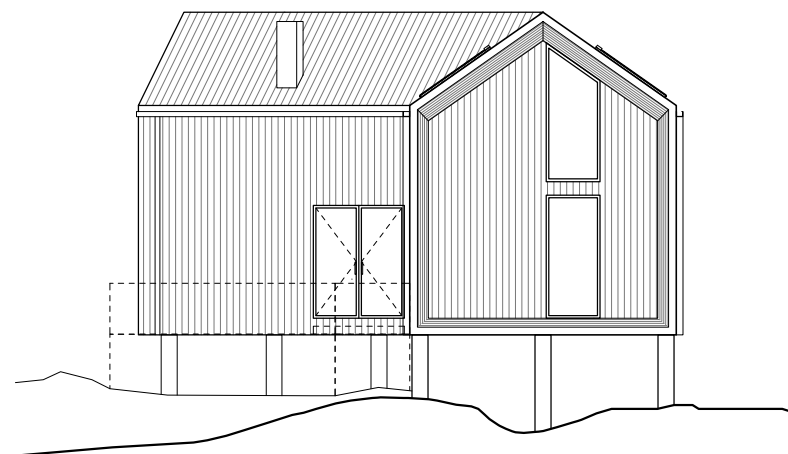

FASAD MOT SÖDER

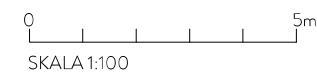

BET	ART	ARBETSÖSKYFT	SEK	DATUM
RELATIONSHANDLING				
FJÄLLSHOLMEN 1:62 KUNGÄLVSKOMMUN				
LILLA FJÄLLSHOLMEN AB organisationsnummer: 556874-5144				
		creamarch.com		
UPPDRAG NR 14010	BEFÄLL AV FK	HANDLAGARE FK		
DATUM 190319	ANSVARIG Filip Karlén			
NYBYGGNAD AV FRITIDSHUS HUVUDBYGGNAD 14 FASADER				
SKALA 1:100 (A3)	NUMMER A-40.3-141	1 BET		