

FÖRKLARINGAR


Alla mått i millimeter om ej annat anges

G - Garderob
 TM - Tvättmaskin
 TT - Torktumlare
 ST - Städskåp
 DM - Diskmaskin
 U - Ugn
 M - Microugn
 K - Kyl
 F - Frys
 VP - Värmepump
 VK - Vinkyl


BYA: 75 kvm

HÄNVISNINGAR


FG - Färdig golvhöjd enligt A-01.0-141

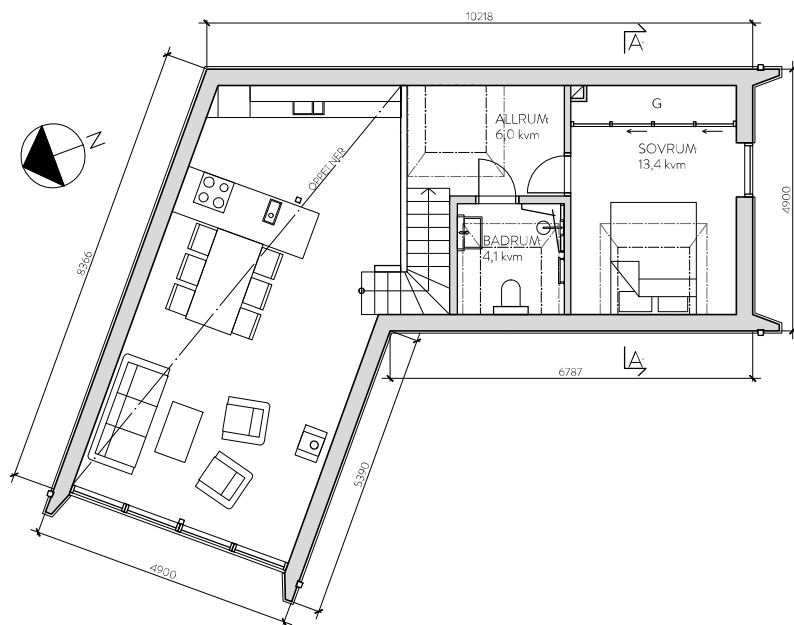


PLAN 2

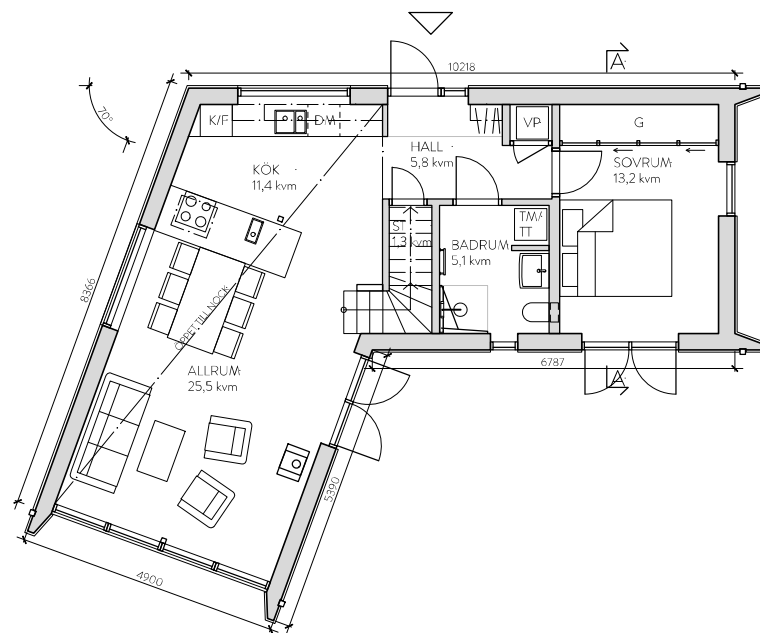

PLAN 1

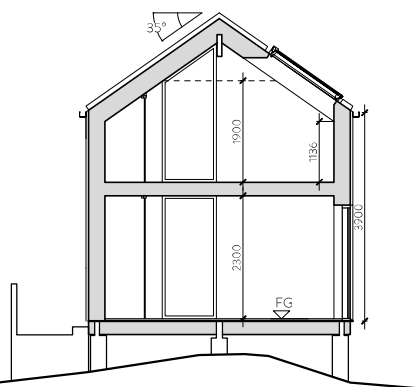

SEKTION A-A

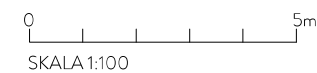

BET	ART	ARBETSÖSKYFT	SKALA	DATUM
RELATIONSHANDLING				
FJÄLLSHOLMEN 1:62 KUNGÄLVSKOMMUN				
LILLA FJÄLLSHOLMEN AB organisationsnummer: 556874-5144				
		creamarch.com		
UPPTÄGG NR 14010	BEFÄD AV FK	HANDLAGARE FK		
DATUM 190319	ANSVARIG Filip Karlén			
NYBYGGNAD AV FRITIDSHUS HUVUDBYGGNAD 14 PLANER OCH SEKTION				
SKALA 1:100 (A3)	NUMMER A-40.0-141	1 BET		