


RELATIONSHANDLING

STUDIO
HELGE
ARKITEKTUR & DESIGN


LILLÄNGSVÄGEN 31, 131 41 NACKA
MAIL: LG.SONNERBO@STUDIOHELGE.SE
TELEFON: 08/64212 80

LÄNNERSTA 1:275
NACKA KOMMUN
HÄLSINGEVÄGEN 1 SALTSJÖ-BO
OM' OCH TILLBYGGNAD
PLANER, SK. 1:100

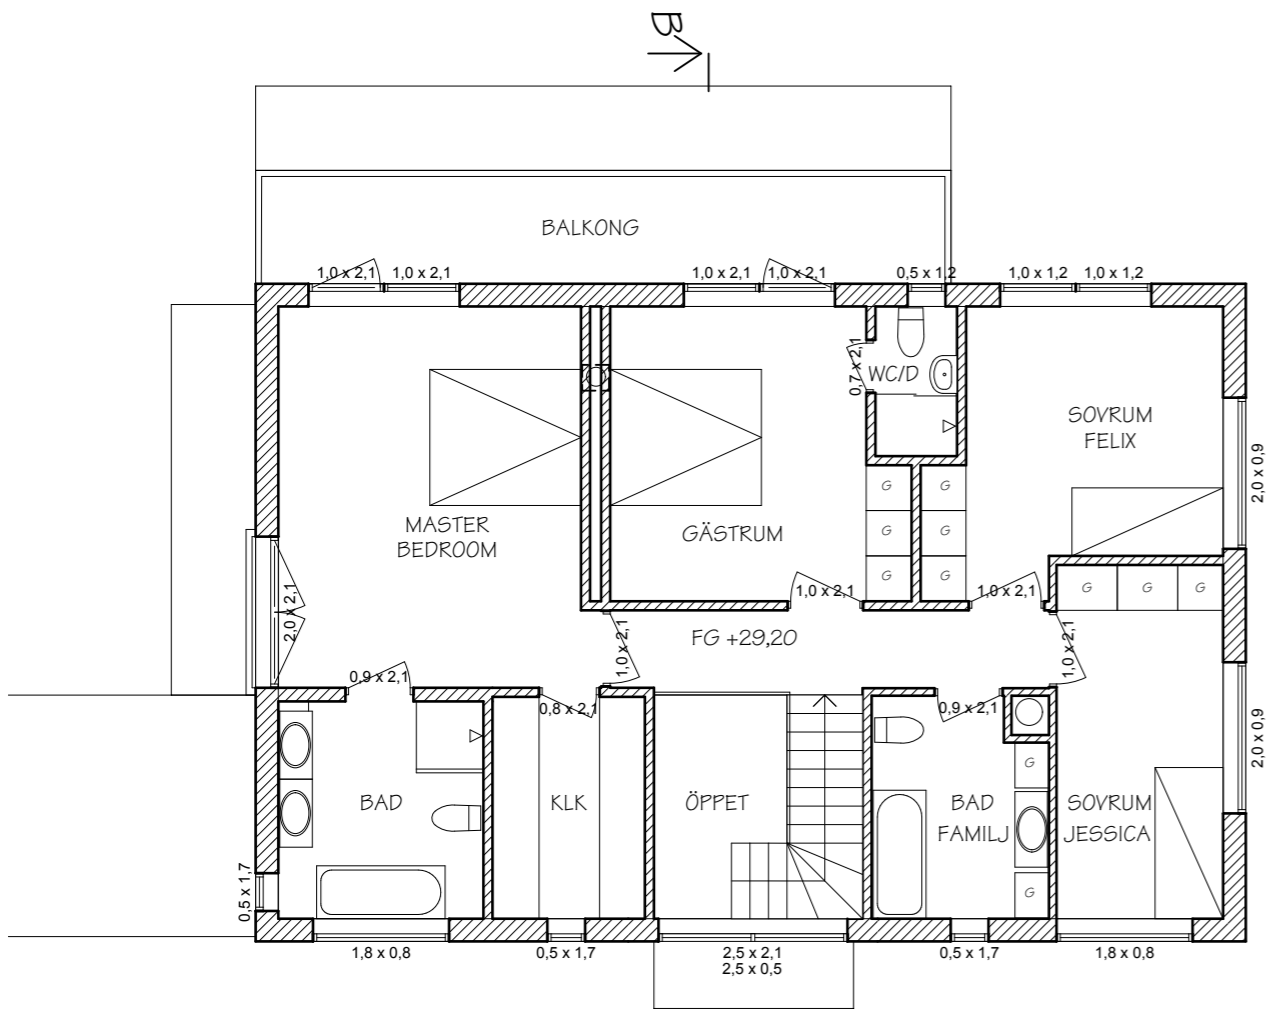


PLAN 1 TR

↓ A

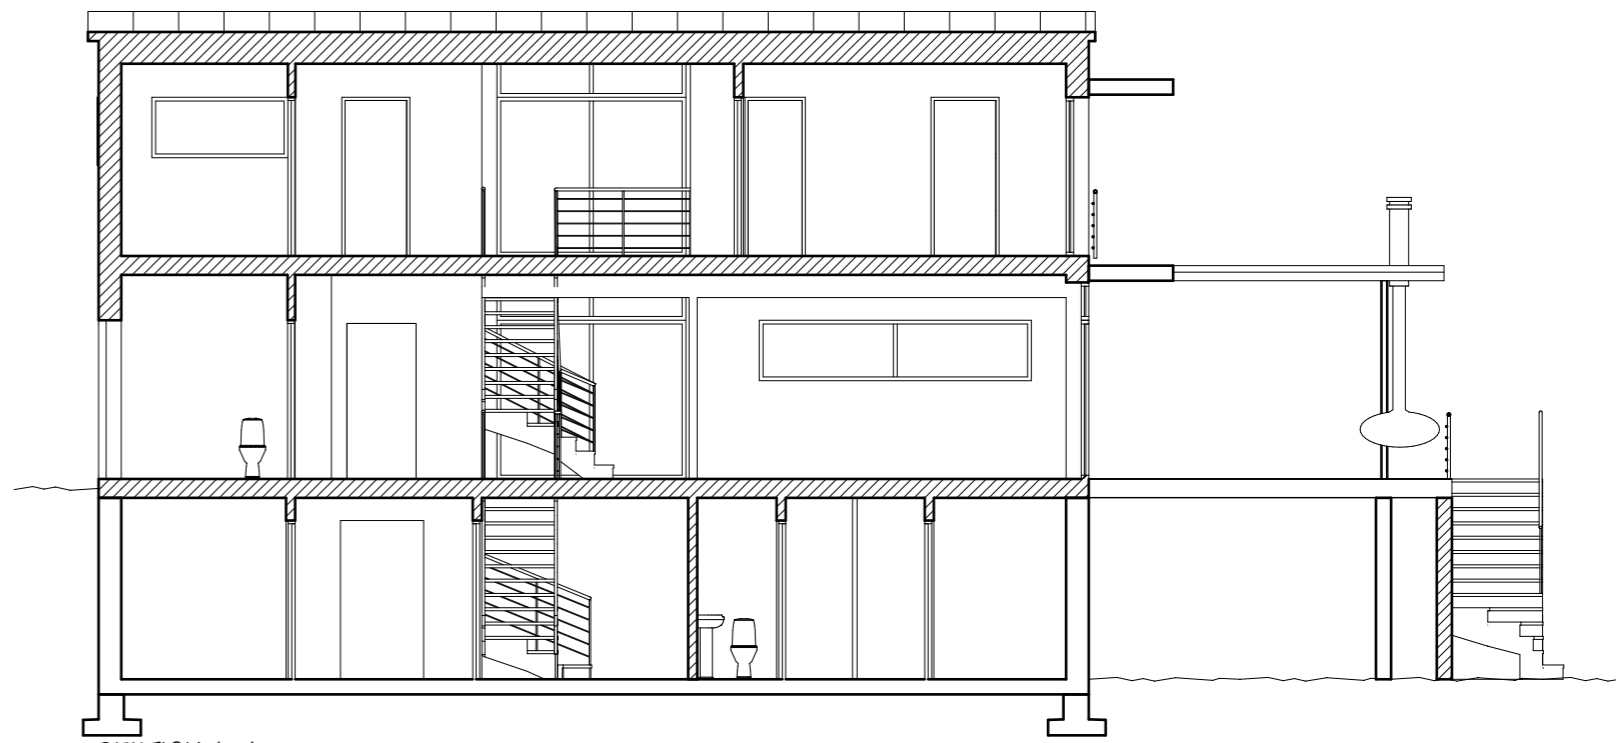

SEKTION A-A

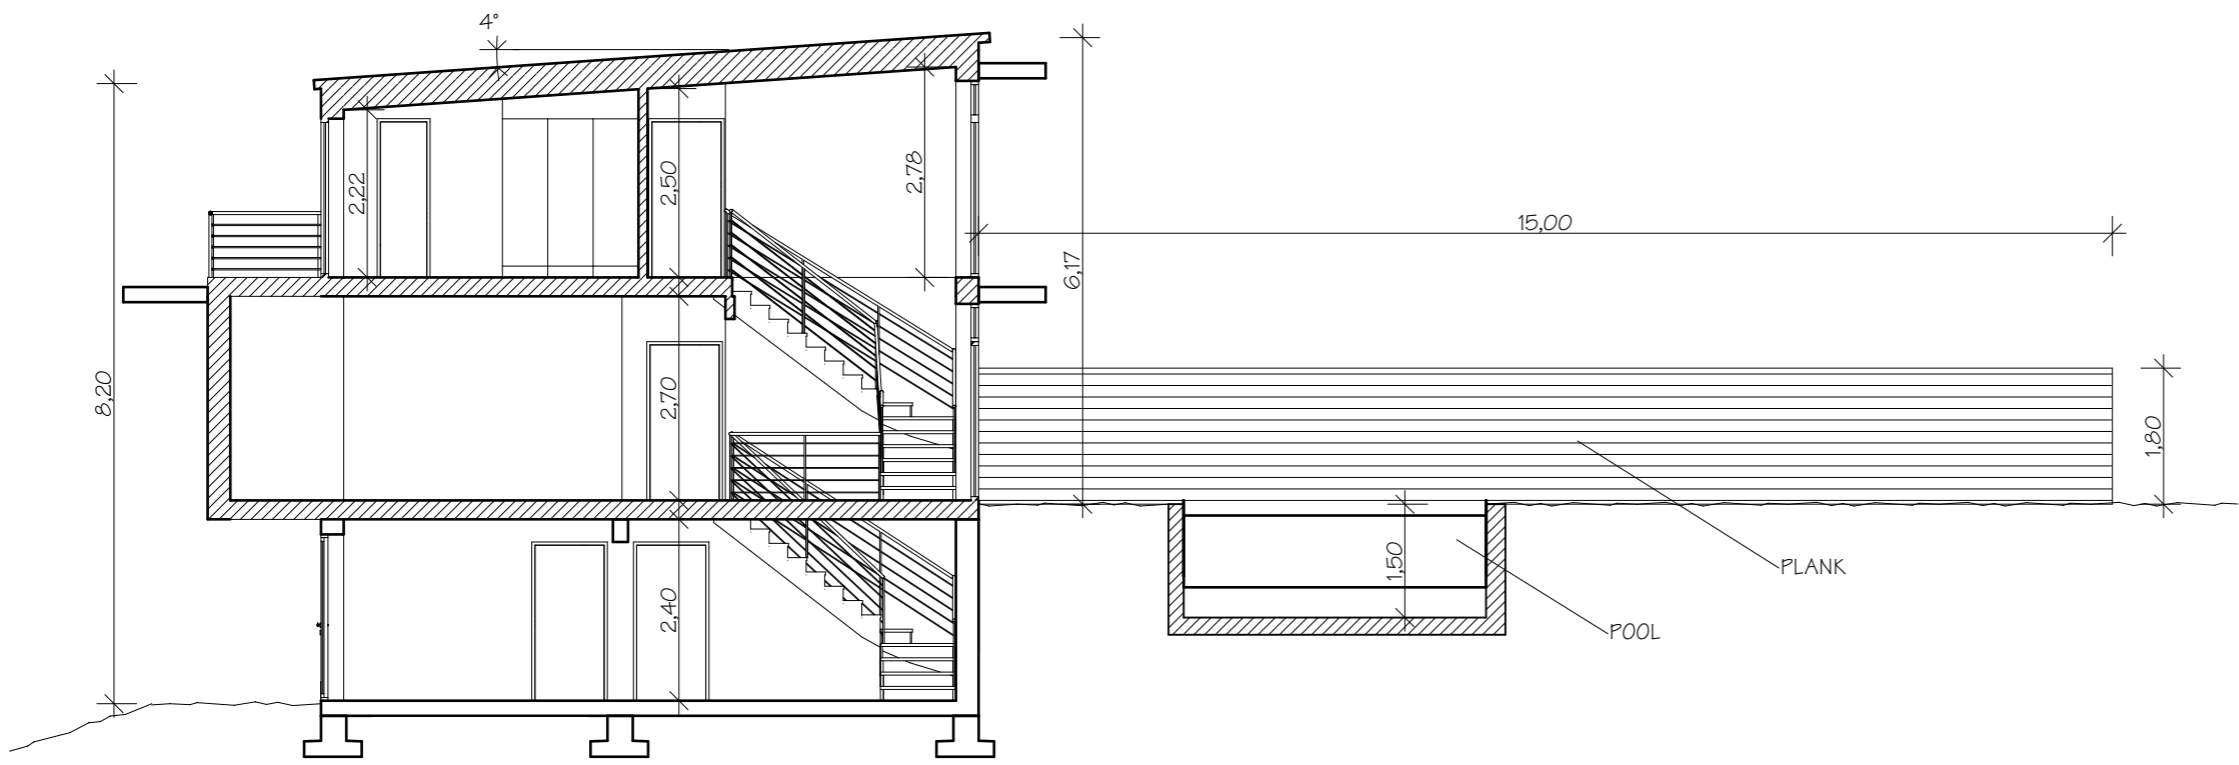

SEKTION B-B

STUDIO
HELGE
ARKITEKTUR & DESIGN
LILLÄNGSVÄGEN 31, 131 41 NACKA
MAIL: LG.SONNERBO@STUDIOHELGE.SE
TELEFON: 08/64212 80

RELATIONSHANDLING
LÄNNERSTA 1:275
NACKA KOMMUN
HÄLSINGEVÄGEN 1 SALTSJÖ-BÖ
OM' OCH TILLBYGGNAD
PLAN, SEKTIONER SK. 1:100
11123 LG SÖNNERBO **A 02**




FASAD MOT SO



FASAD MOT SV





FASAD MOT NV

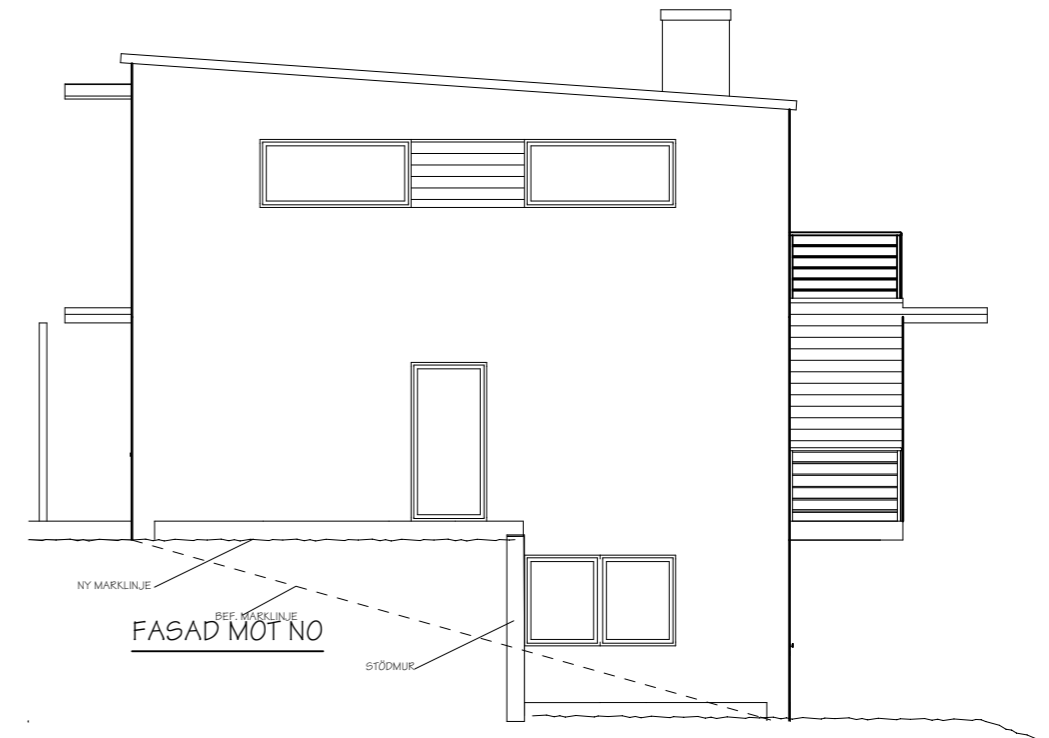


FASAD MOT NO

RELATIONSHANDLING





<p>STUDIO HELGE</p> <p>ARKITEKTUR & DESIGN</p> <p>LILLÄNGSVÄGEN 31, 131 41 NACKA MAIL: LG.SONNERBO@STUDIOHELGE.SE TELEFON: 08/64212 80</p>	<p>LÄNNERSTA 1:275 NACKA KOMMUN HÄLSINGEVÄGEN 1 SALTSJÖ-BO OM OCH TILLBYGGNAD FASADER SK. 1:100</p>
	<p>11123 LG SÖNNERBO</p>
	<p>A 03</p>

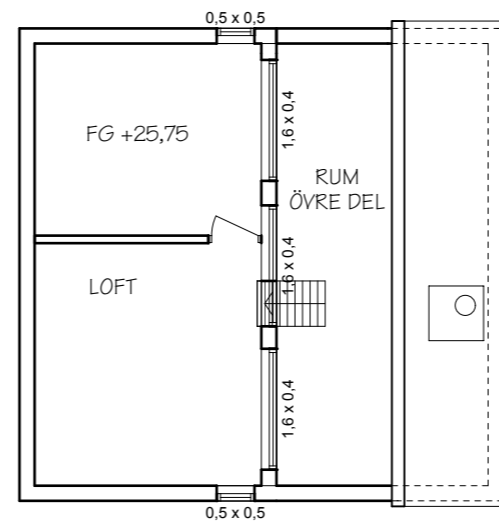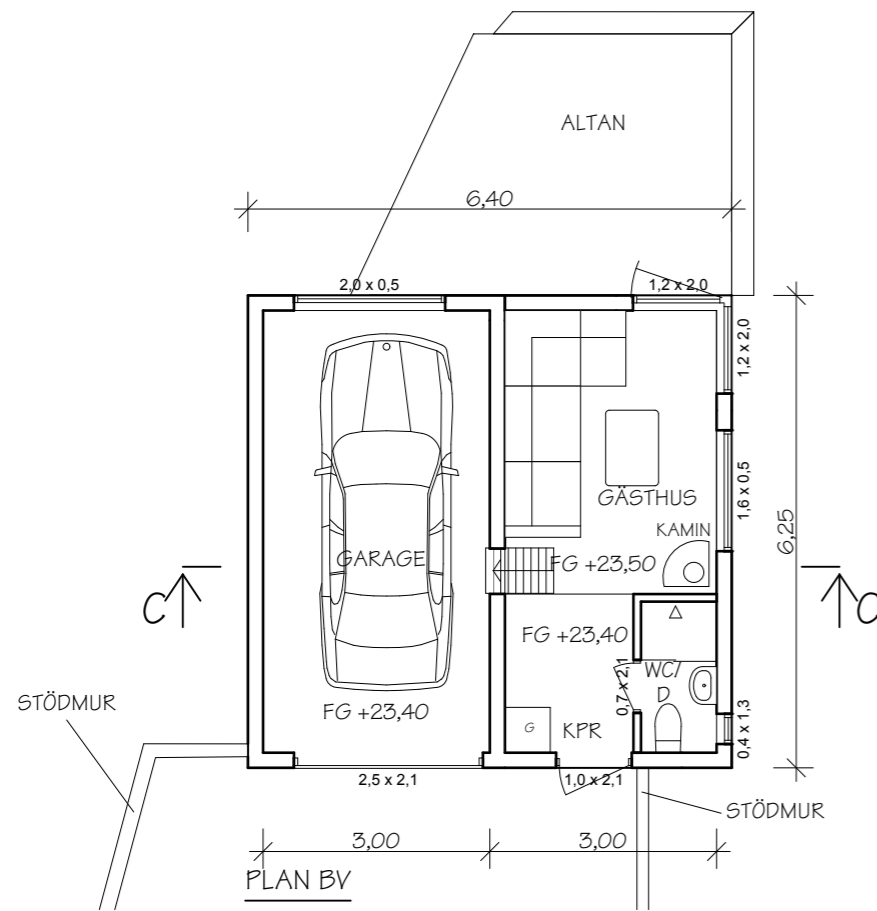

PLAN LOFT

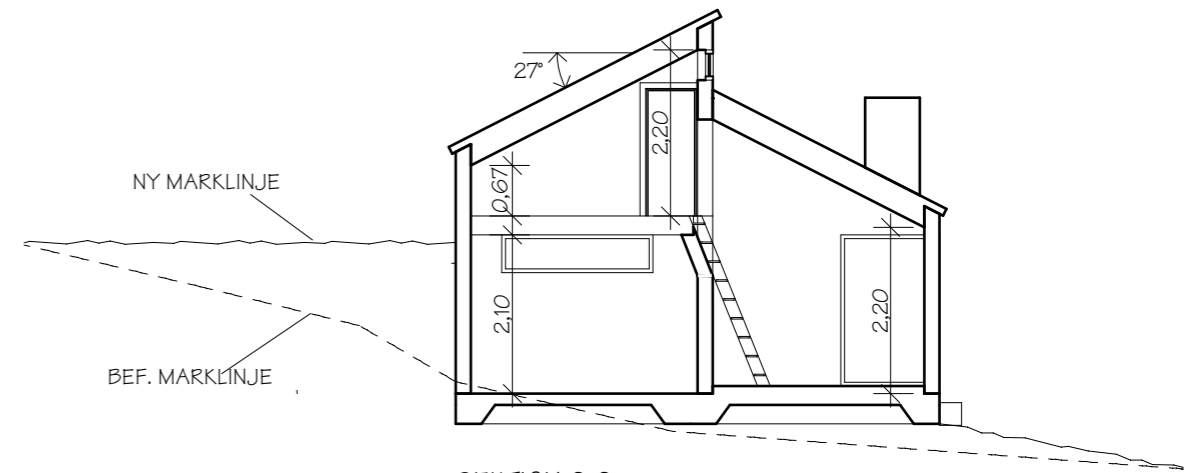

SEKTION C-C

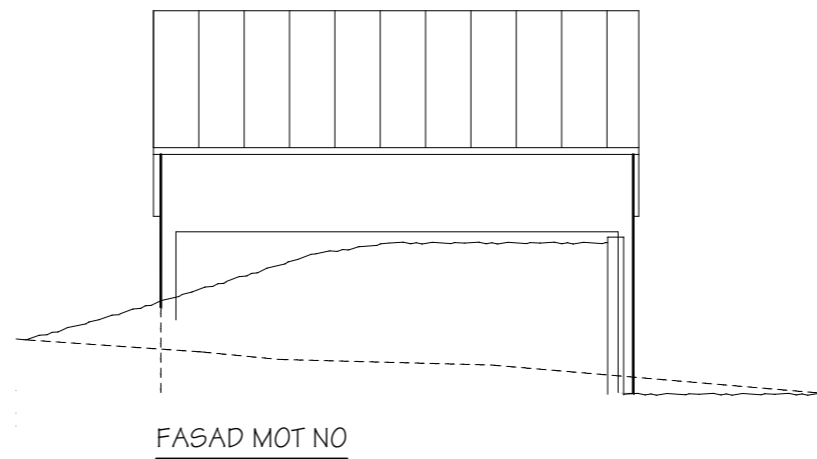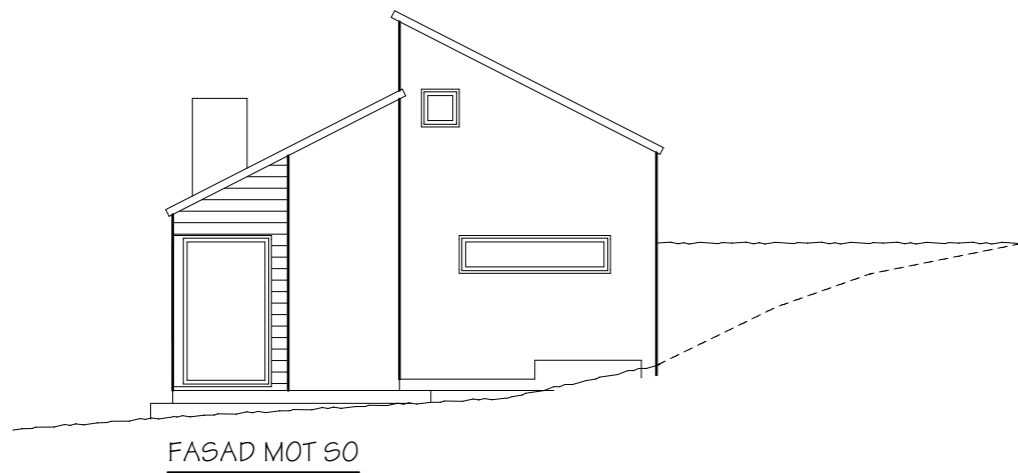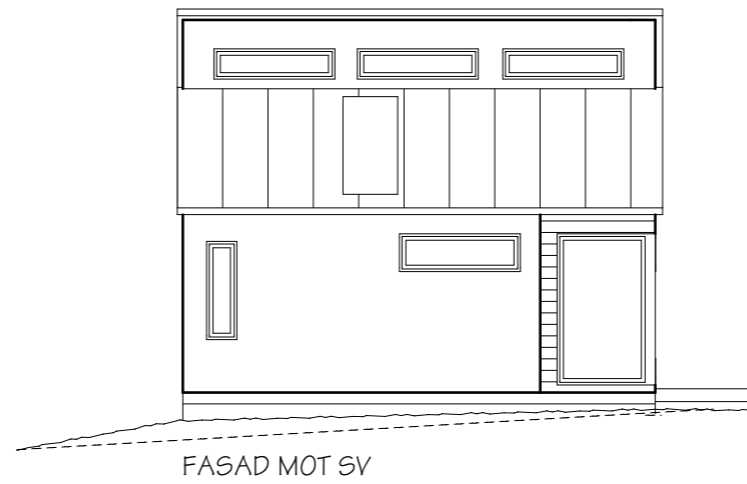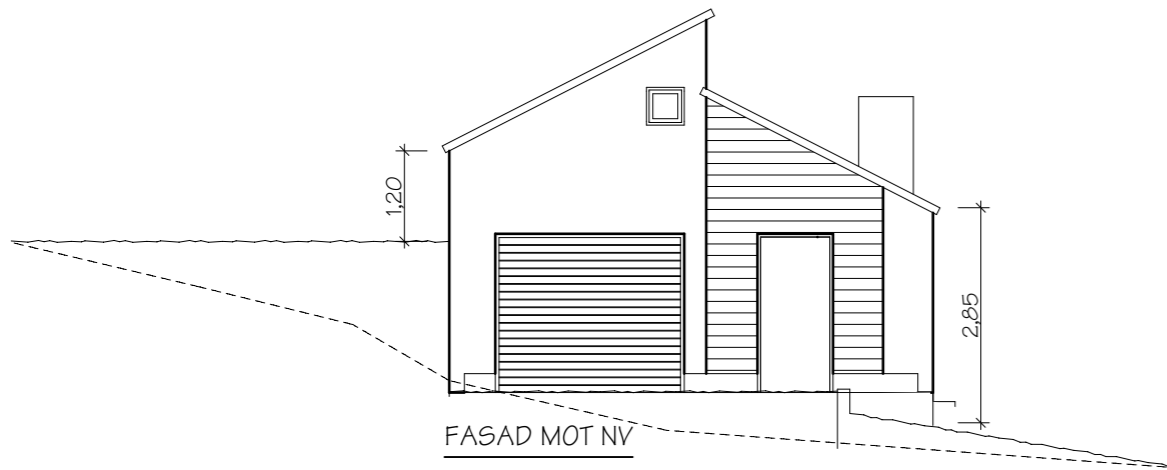

STUDIO
HELGE
ARKITEKTUR & DESIGN
LILLÄNGSVÄGEN 31, 131 41 NACKA
MAIL: LG.SONNERBO@STUDIOHELGE.SE
TELEFON: 08/64212 80

RELATIONSHANDLING

LÄNNERSTA 1:275
NACKA KOMMUN
HÄLSINGEVÄGEN 1 SALTSJÖ-BO
NYBYGGNAD AV
GARAGE/GÄSTHUS SK. 1:100

111123 LG SÖNNERBO

A 04



BILD GÅRD



BILD ENTRE


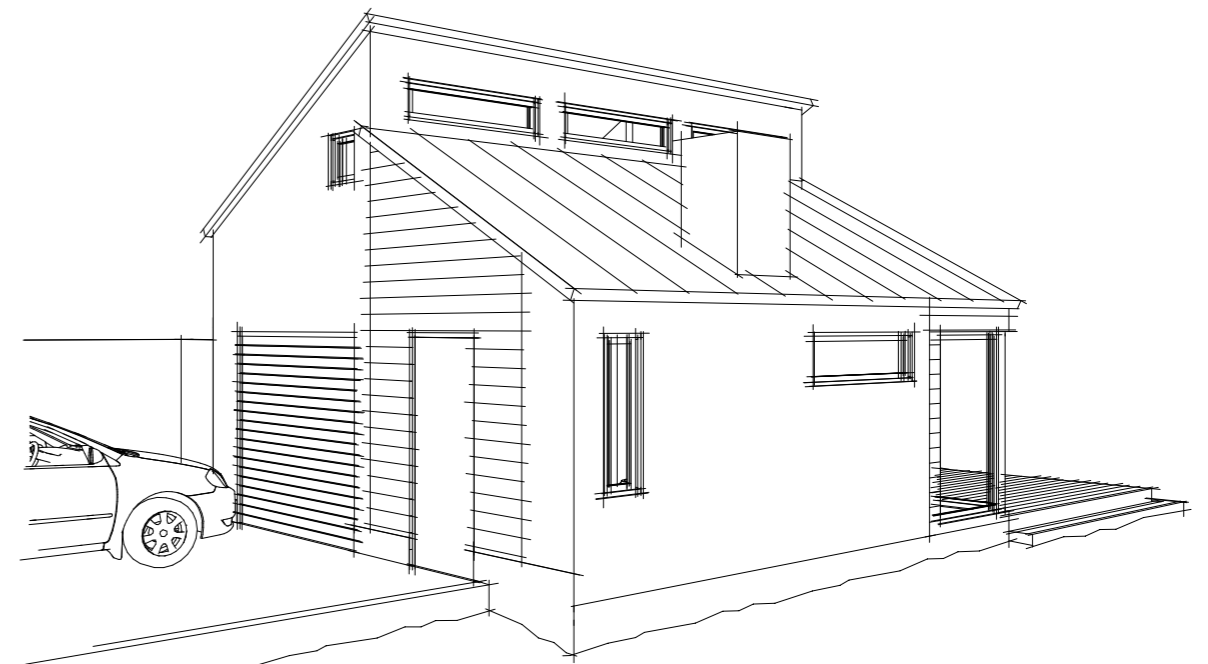


BILD GARAGE

RELATIONSHANDLING

<p>STUDIO HELGE ARKITEKTUR & DESIGN</p> <p>LILLÄNGSVÄGEN 31, 131 41 NACKA MAIL: LG.SONNERBO@STUDIOHELGE.SE TELEFON: 08/64212 80</p>	<p>LÄNNERSTA 1:275 NACKA KOMMUN HÄLSINGEVÄGEN 1 SALTSJÖ-BO BILDER</p>
	<p>11123 LG SÖNNERBO</p>
	<p>A 05</p>

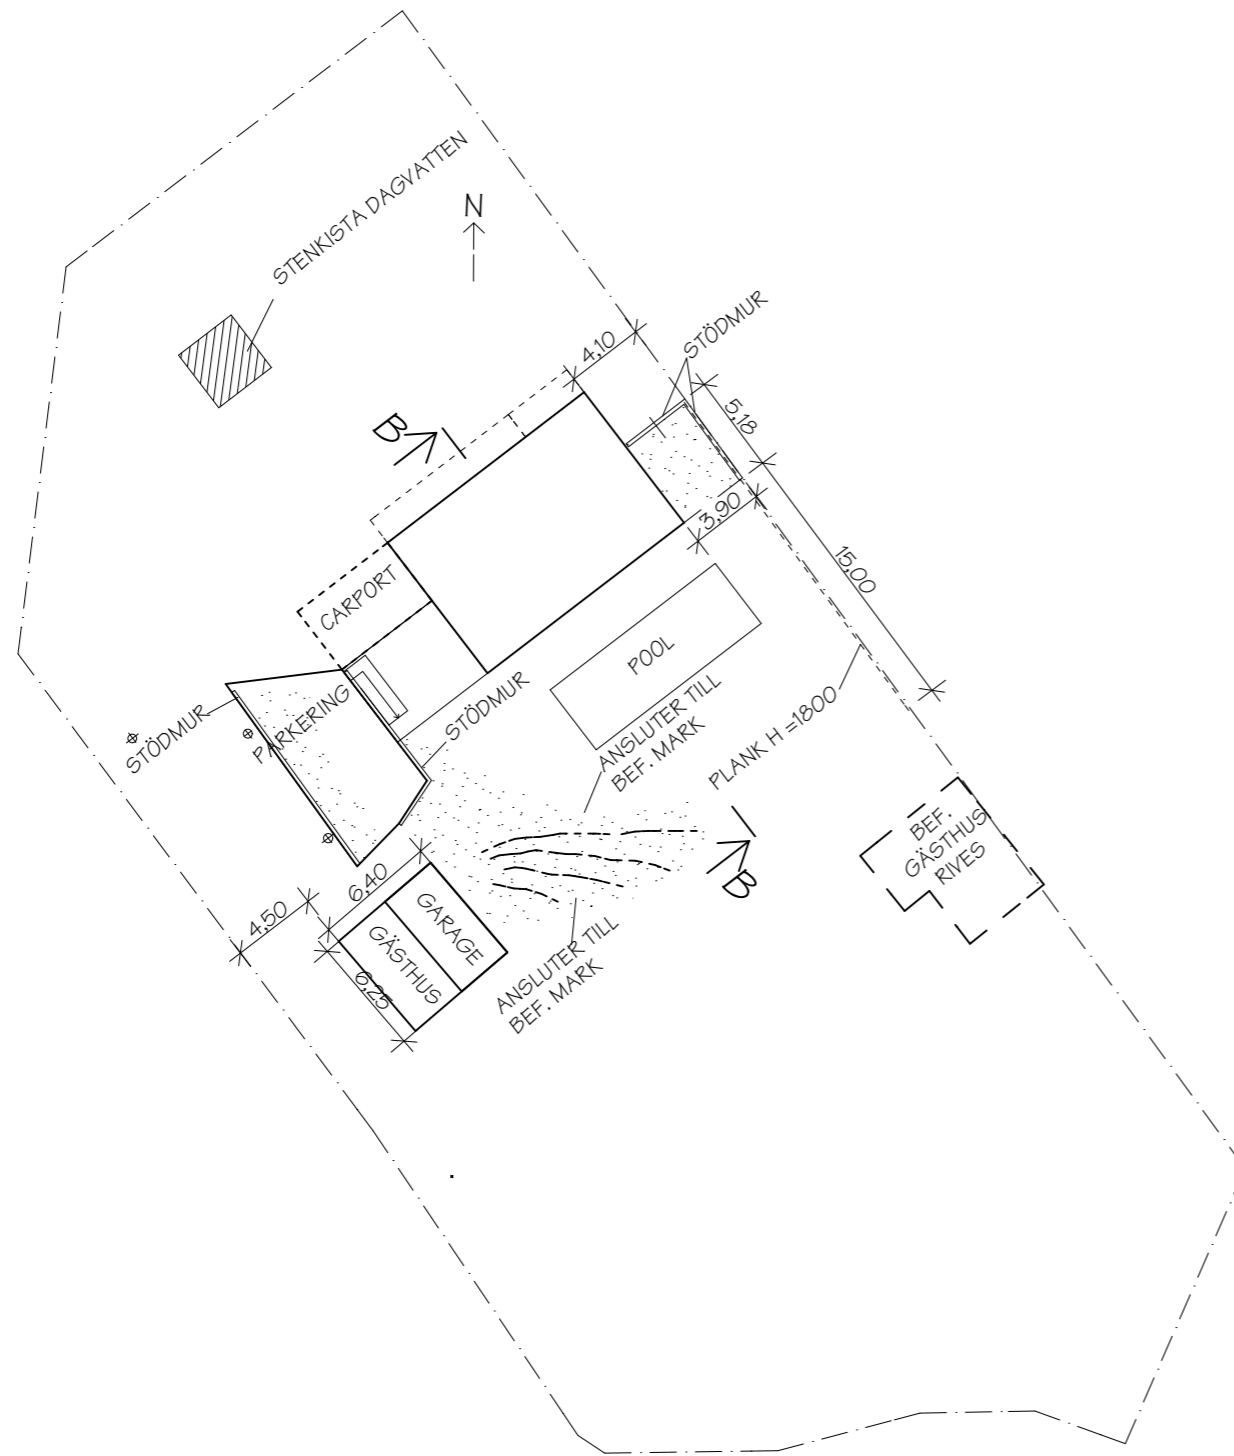

utfillnad mark

REV. 110511 LGS (NYTT LÄGE GARAGE)